

GEODEZYJNA INWENTARYZACJA POWYKONAWCZA
budynku,przyłącza wodociągowego,przyłącza gazowego,
przyłącza energetycznego,przyłącza kanalizacji sanitarnej

SKALA 1:500

województwo: pomorskie
powiat: wejherowski
gmina: Wejherowo
obręb: Bolszewo
działka: 601/3

GD. 6640.4503.2024
Pomiar wykonano 27.09.2024 r.

Usytuowanie budynku,
zgodne z planem zagospodarowania terenu,
załącznikiem do decyzji nr AB.6740.3.12.2022.19
z dnia 08.06.2022 r.

Usytuowanie przyłącza gazowego,wody,
energetycznego,kanalizacji sanitarnej,
niezgodne z planem zagospodarowania terenu,
załącznikiem do decyzji nr AB.6740.3.12.2022.19
z dnia 08.06.2022 r.

GEODEZYJNA INWENTARYZACJA POWYKONAWCZA
budynku,przyłącza wodociągowego,przyłącza gazowego,
przyłącza energetycznego,przyłącza kanalizacji sanitarnej

SKALA 1:500

województwo: pomorskie
powiat: wejherowski
gmina: Wejherowo
obręb: Bolszewo
działka: 601/4

GD. 6640.4503.2024
Pomiar wykonano 27.09.2024 r.

Usytuowanie budynku,
zgodne z planem zagospodarowania terenu,
załącznikiem do decyzji nr AB.6740.3.12.2022.19
z dnia 08.06.2022 r.

Usytuowanie przyłącza gazowego,wody,
energetycznego,kanalizacji sanitarnej,
niezgodne z planem zagospodarowania terenu,
załącznikiem do decyzji nr AB.6740.3.12.2022.19
z dnia 08.06.2022 r.

MAPA INFORMACYJNA


skala 1:500

Poswiadczeniem, że niniejszy dokument został opracowany w wyniku prac geodezyjnych i kartograficznych, których rezultaty zawiera operat techniczny pozytywnie zweryfikowany. Jednocześnie informuję, że jestem świadomy odpowiedzialności karnej za złożenie fałszywego oświadczenia.	
Identyfikator zgłoszenia prac geodezyjnych	GD.6640.4503.2024
Organ służby geodezyjnej, który otrzymał zgłoszenie	Starosta Wejherowski
Wykonawca prac geodezyjnych	"MH GEODEZJA" inż. Wojciech Marciniak Orle ul. Miła 6B/M2
Nr oraz data sporządzenia dokumentu zawierającego wynik pozytywnej weryfikacji	Protokół weryfikacji NR GD.6640.4503.2024.3 z dnia 04.11.2024
Imię i nazwisko oraz nr uprawnień zawodowych kierownika prac	MARIUSZ SZPANOWSKI Nr upr.: 22877 (1)


MH Geodezja
84-252 Zamostne, Orle, ul. Miła 6B/M2
NIP 8411555241, REG. 221198896
tel. 800 482 616,

GEODETA

inż. Mariusz Szpanowski
upr. 22877

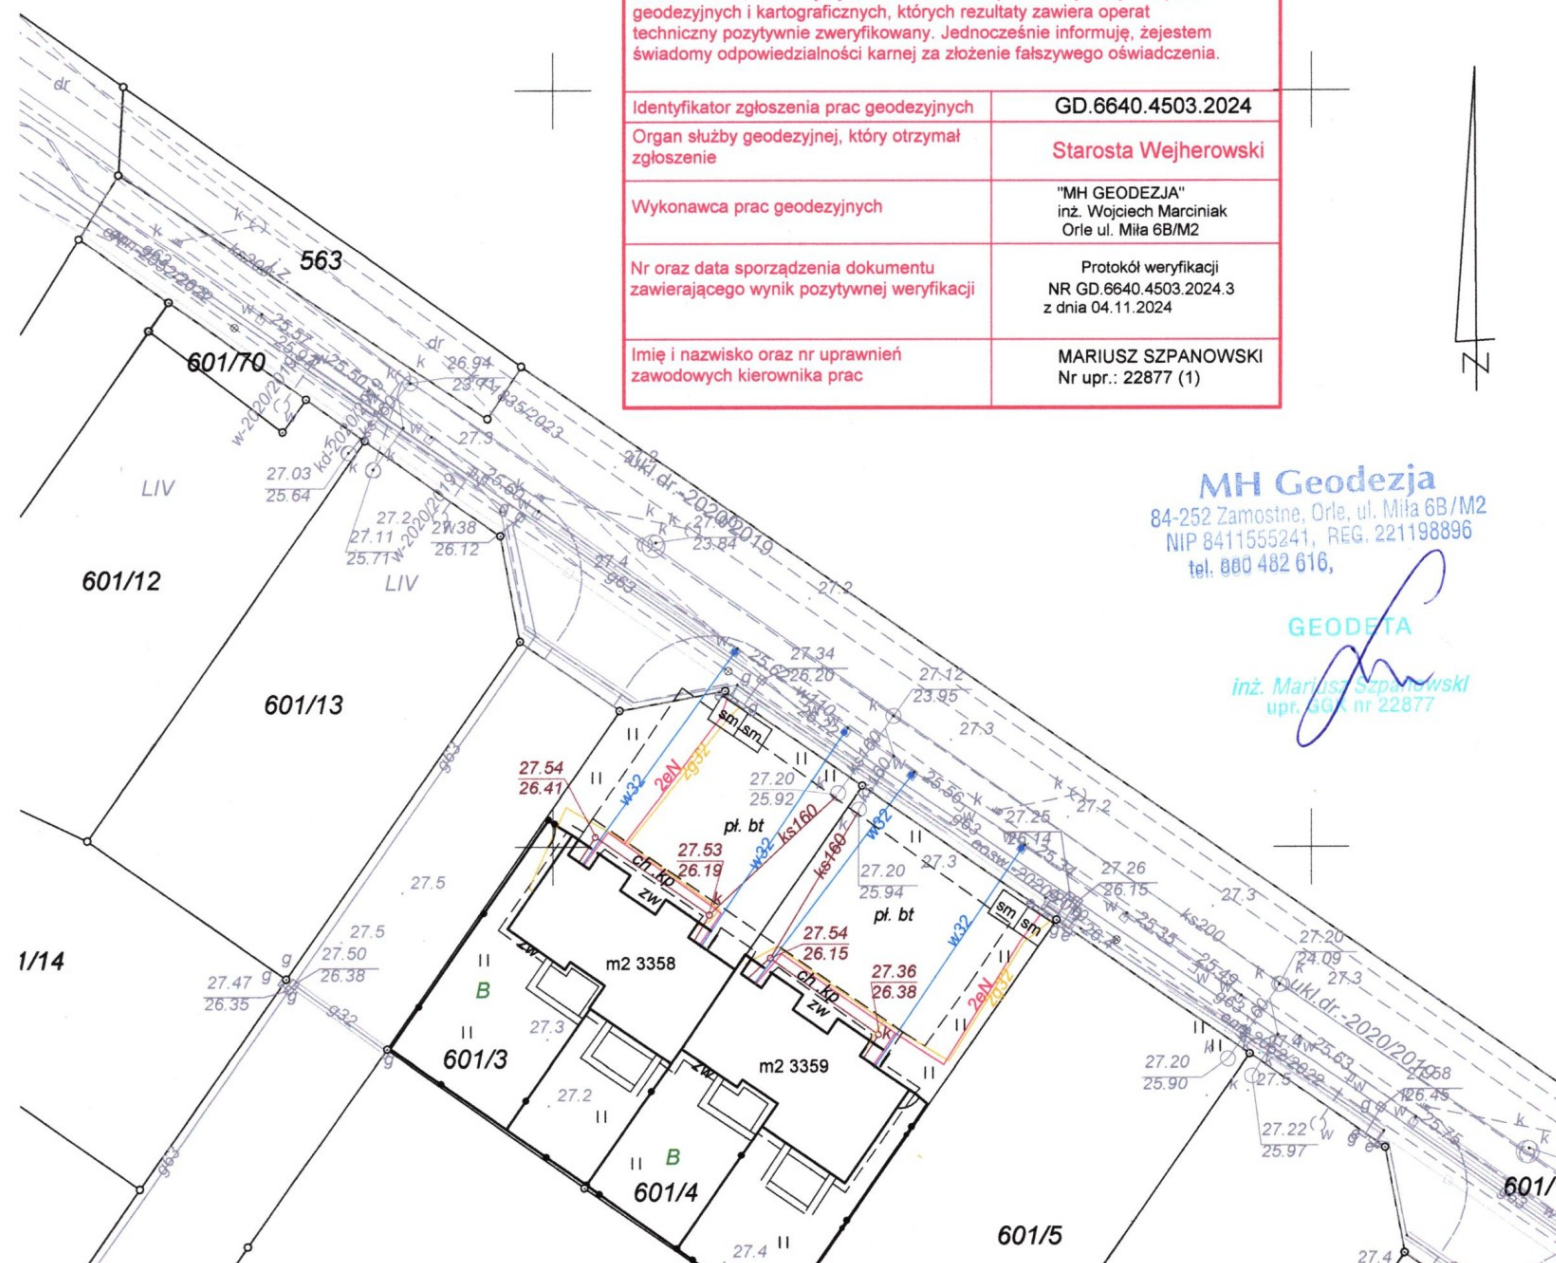

 ul. Św. Jana 13/1, 84-200 Wejherowo KRS: 0000685625, REGON: 367718279 NIP: 588-242-99-07 http://www.pgconstruction.pl		nazwa obiektu BUDYNEK MIESZKALNY JEDNORODZINNY O DWÓCH LOKALACH MIESZKALNYCH	
inwestor Kunik Invest Sp. z o. o.		adres obiektu Bolszewo, gm. Wejherowo, Dz. Nr 601/3	
tytuł MAPA INFORMACYJNA		branża inwentaryzacja	
projektant mgr inż. Przemysław Hinc		nr upr. POM/0001/PWBKb/18	
data 01.2025		skala 1:500	
stadium inwentaryzacja		nr rys. 1.2.1.	
		str. 6	

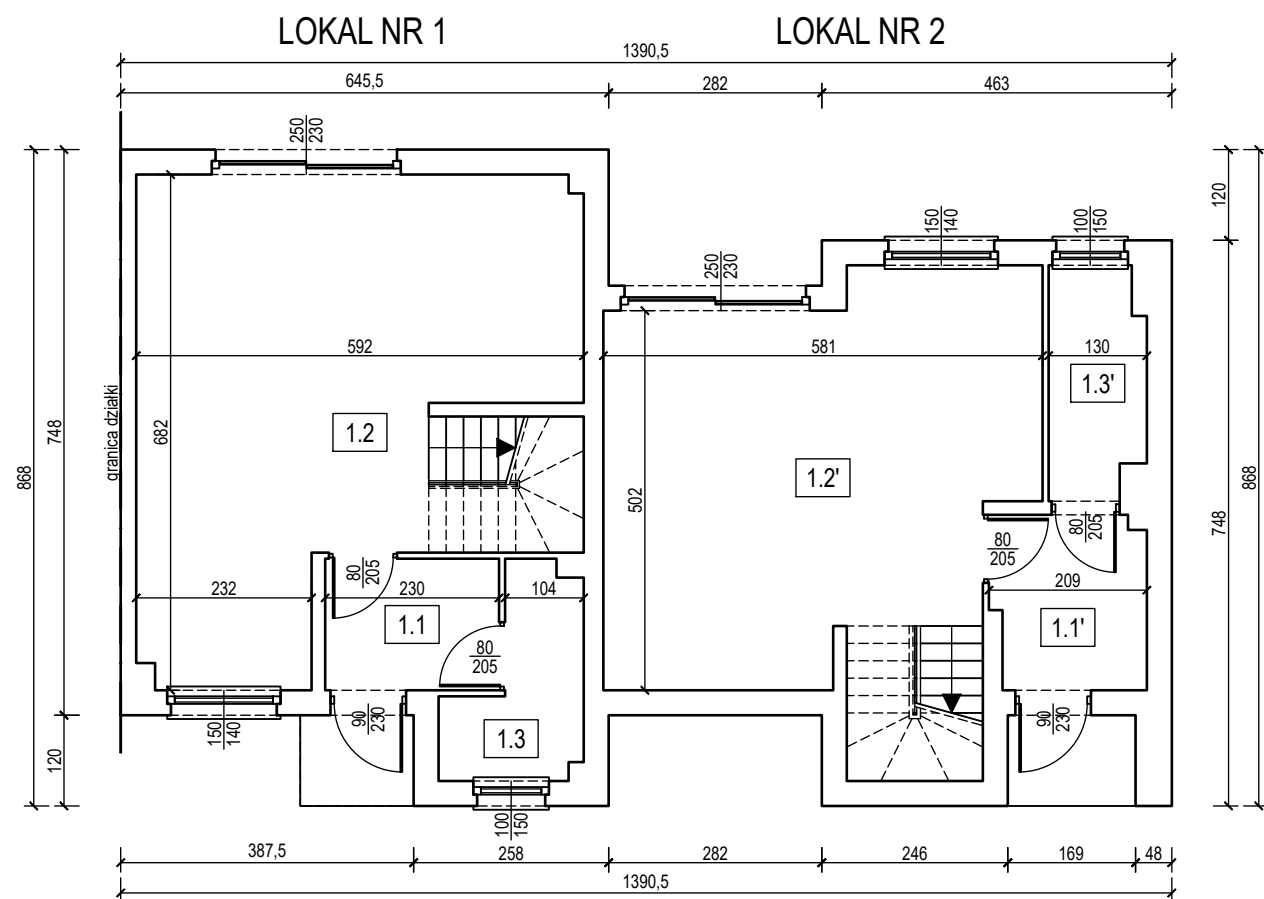

RZUT PARTERU

skala 1:100

ZESTAWIENIE POMIESZCZEŃ - LOKAL NR 1

Nr pom.	Nazwa pomieszczenia	Posadzka	Pow. podłogi	Pow. użytkowa
1.1	Wiatrołap	plytki ceramiczne	3,88 m²	3,88 m²
1.2	Pokój dzienny z aneksem	plytki ceramiczne	29,24 m²	29,24 m²
1.3	WC	plytki ceramiczne	3,76 m²	3,76 m²
Suma powierzchni:			36,88 m²	36,88 m²


ZESTAWIENIE POMIESZCZEŃ - LOKAL NR 2

Nr pom.	Nazwa pomieszczenia	Posadzka	Pow. podłogi	Pow. użytkowa
1.1'	Wiatrołap	plytki ceramiczne	4,48 m²	4,48 m²
1.2'	Pokój dzienny z aneksem	plytki ceramiczne	26,72 m²	26,72 m²
1.3'	WC	plytki ceramiczne	3,61 m²	3,61 m²
Suma powierzchni:			34,81 m²	34,81 m²

UWAGI:

- Wymiary na rysunku podano w centymetrach.

 ul. Św. Jana 13/1, 64-200 Wejherowo KRS: 0000685625, REGON: 367718279 NIP: 588-242-99-07 http://www.pgconstruction.pl		nazwa obiektu BUDYNEK MIESZKALNY JEDNORODZINNY O DWÓCH LOKALACH MIESZKALNYCH		
inwestor Kunik Invest Sp. z o. o.		adres obiektu Bolszewo, gm. Wejherowo, Dz. Nr 601/3		
tytuł RZUT PARTERU			branża inwentaryzacja	
projektant mgr inż. Przemysław Hinc		nr upr. POM/0001/PWBKb/18	podpis	
data 01.2025	skala 1:100	stadium inwentaryzacja	nr rys. 1.2.2.	str. 7

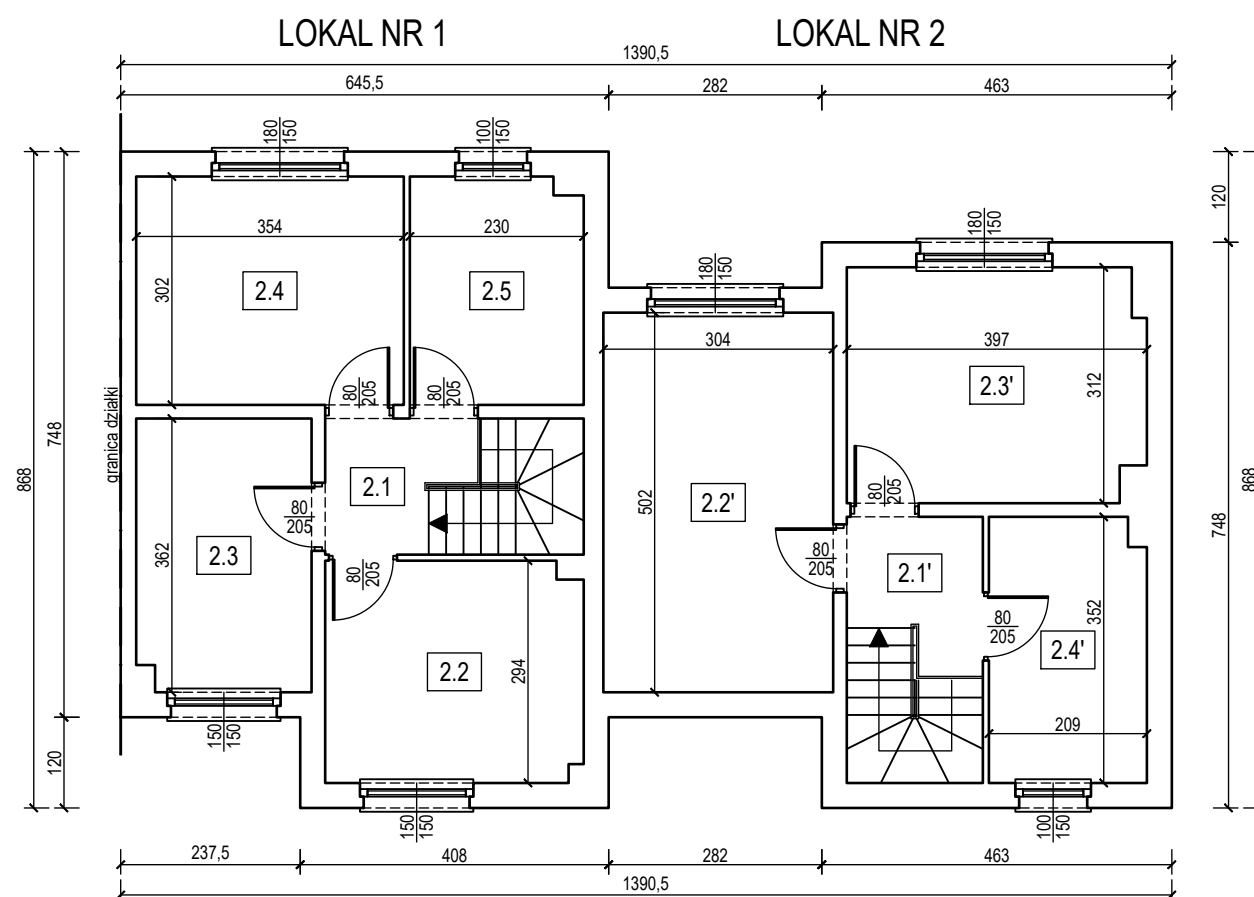

RZUT PIĘTRA

skala 1:100

ZESTAWIENIE POMIESZCZEŃ - LOKAL NR 1

Nr pom.	Nazwa pomieszczenia	Posadzka	Pow. podłogi	Pow. użytkowa
2.1	Przedpokój + schody	panele podłogowe	6,63 m ²	3,02 m ²
2.2	Pokój	panele podłogowe	9,72 m ²	9,72 m ²
2.3	Pokój	panele podłogowe	8,13 m ²	8,13 m ²
2.4	Pokój	panele podłogowe	10,49 m ²	10,49 m ²
2.5	Łazienka	plytki ceramiczne	6,69 m ²	6,69 m ²
		Suma powierzchni:	41,66 m ²	38,05 m ²

ZESTAWIENIE POMIESZCZEŃ - LOKAL NR 2

Nr pom.	Nazwa pomieszczenia	Posadzka	Pow. podłogi	Pow. użytkowa
2.1'	Przedpokój + schody	panele podłogowe	6,79 m ²	3,19 m ²
2.2'	Pokój	panele podłogowe	15,02 m ²	15,02 m ²
2.3'	Pokój	panele podłogowe	11,86 m ²	11,86 m ²
2.4'	Łazienka	plytki ceramiczne	7,09 m ²	7,09 m ²
		Suma powierzchni:	40,76 m ²	37,16 m ²

UWAGI:

1. Wymiary na rysunku podano w centymetrach.

 PGH construction ul. Św. Jana 13/1, 84-200 Wejherowo KRS: 0000859625, REGON: 367718279 NIP: 588-242-99-07 http://www.pghconstruction.pl		nazwa obiektu BUDYNEK MIESZKALNY JEDNORODZINNY O DWÓCH LOKALACH MIESZKALNYCH	
inwestor Kunik Invest Sp. z o. o.		adres obiektu Bolszewo, gm. Wejherowo, Dz. Nr 601/3	
tytuł RZUT PIĘTRA		branża inwentaryzacja	
projektant mgr inż. Przemysław Hinc		nr upr. POM/0001/PWBKb/18	
data 01.2025	skala 1:100	stadium inwentaryzacja	nr rys. 1.2.3.
		str. 8	