

GEODEZYJNA INWENTARYZACJA POWYKONAWCZA
budynku,przyłącza wodociągowego,przyłącza gazowego,
przyłącza energetycznego,przyłącza kanalizacji sanitarnej

SKALA 1:500

województwo: pomorskie
powiat: wejherowski
gmina: Wejherowo
obręb: Bolszewo
działka: 601/3

GD. 6640.4503.2024
Pomiar wykonano 27.09.2024 r.

Usytuowanie budynku,
zgodne z planem zagospodarowania terenu,
załącznikiem do decyzji nr AB.6740.3.12.2022.19
z dnia 08.06.2022 r.

Usytuowanie przyłącza gazowego,wody,
energetycznego,kanalizacji sanitarnej,
niezgodne z planem zagospodarowania terenu,
załącznikiem do decyzji nr AB.6740.3.12.2022.19
z dnia 08.06.2022 r.

GEODEZYJNA INWENTARYZACJA POWYKONAWCZA
budynku,przyłącza wodociągowego,przyłącza gazowego,
przyłącza energetycznego,przyłącza kanalizacji sanitarnej

SKALA 1:500

województwo: pomorskie
powiat: wejherowski
gmina: Wejherowo
obręb: Bolszewo
działka: 601/4

GD. 6640.4503.2024
Pomiar wykonano 27.09.2024 r.

Usytuowanie budynku,
zgodne z planem zagospodarowania terenu,
załącznikiem do decyzji nr AB.6740.3.12.2022.19
z dnia 08.06.2022 r.

Usytuowanie przyłącza gazowego,wody,
energetycznego,kanalizacji sanitarnej,
niezgodne z planem zagospodarowania terenu,
załącznikiem do decyzji nr AB.6740.3.12.2022.19
z dnia 08.06.2022 r.

MAPA INFORMACYJNA


skala 1:500

Poswiadczeniem, że niniejszy dokument został opracowany w wyniku prac geodezyjnych i kartograficznych, których rezultaty zawiera operat techniczny pozytywnie zweryfikowany. Jednocześnie informuję, że jestem świadomy odpowiedzialności karnej za złożenie fałszywego oświadczenia.	
Identyfikator zgłoszenia prac geodezyjnych	GD.6640.4503.2024
Organ służby geodezyjnej, który otrzymał zgłoszenie	Starosta Wejherowski
Wykonawca prac geodezyjnych	"MH GEODEZJA" inż. Wojciech Marciniak Orle ul. Miła 6B/M2
Nr oraz data sporządzenia dokumentu zawierającego wynik pozytywnej weryfikacji	Protokół weryfikacji NR GD.6640.4503.2024.3 z dnia 04.11.2024
Imię i nazwisko oraz nr uprawnień zawodowych kierownika prac	MARIUSZ SZPANOWSKI Nr upr.: 22877 (1)


MH Geodezja
84-252 Zamostne, Orle, ul. Miła 6B/M2
NIP 8411555241, REG. 221198896
tel. 800 482 616,

GEODETA

inż. Mariusz Szpanowski
upr. geod. nr 22877

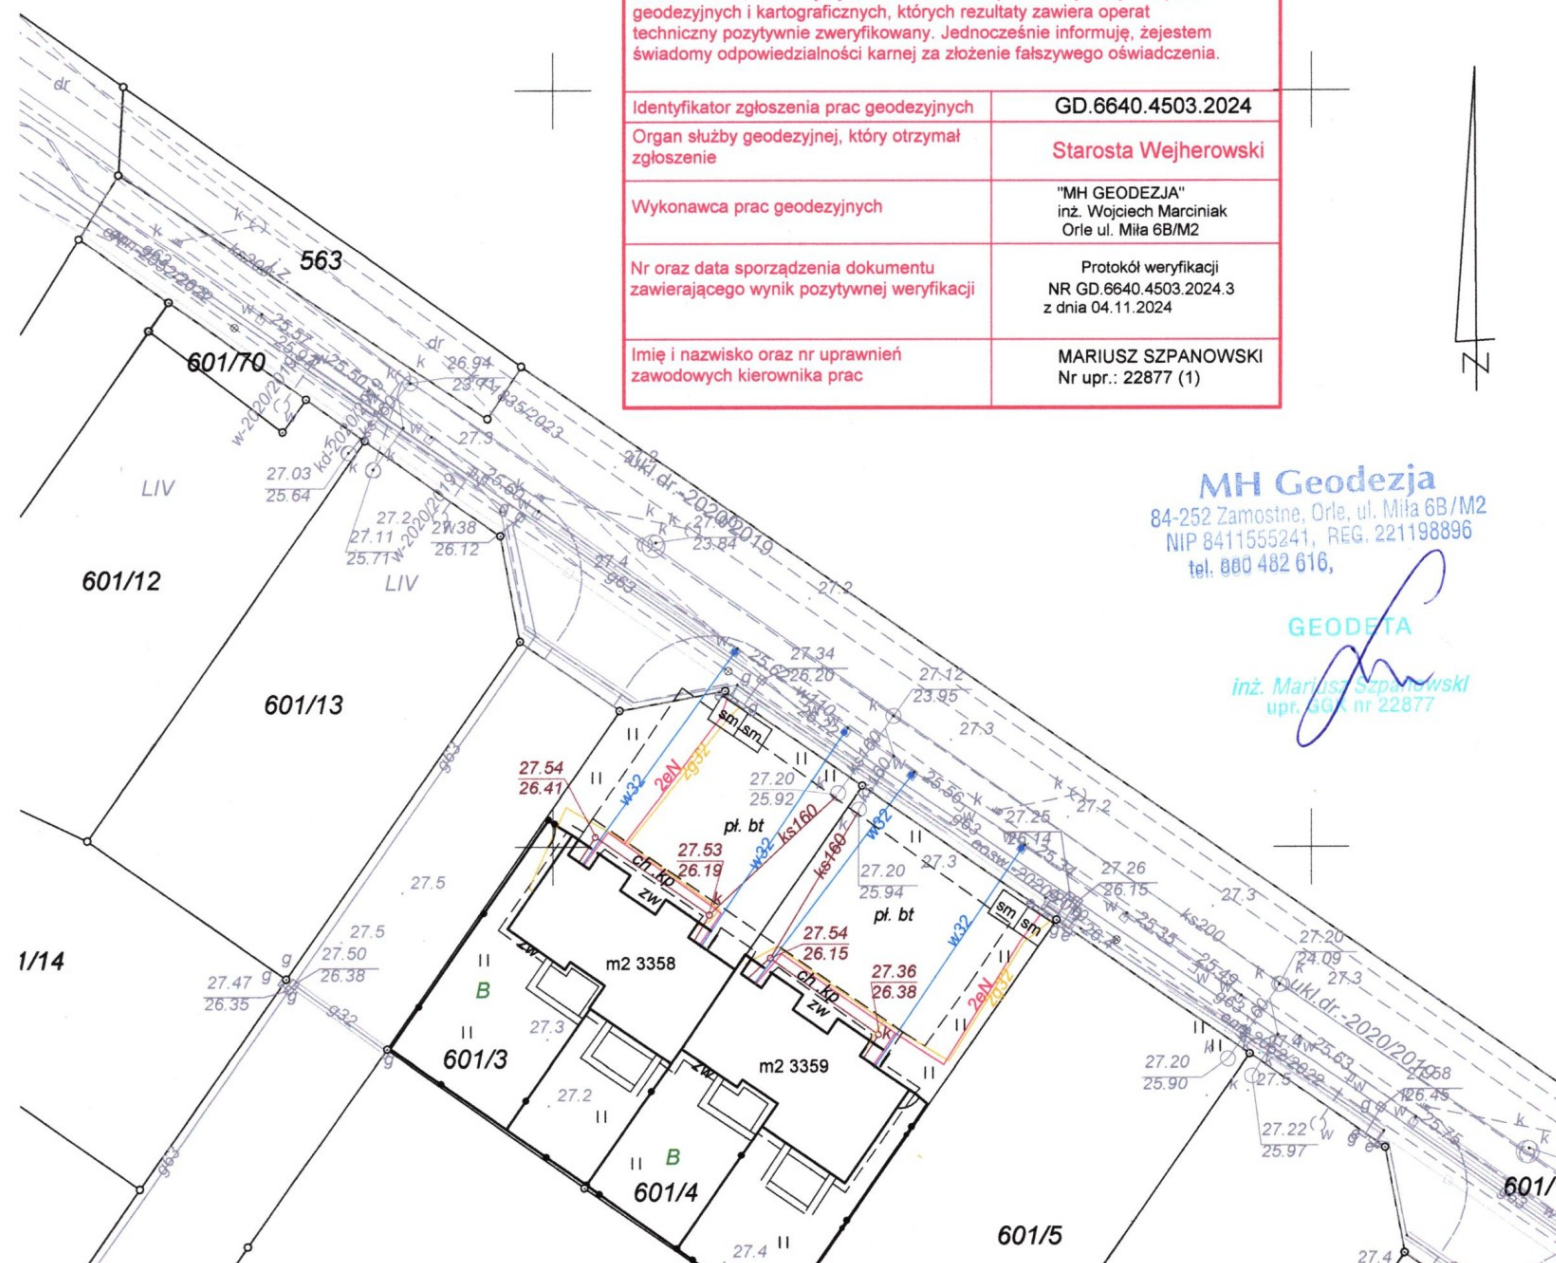


 ul. Św. Jana 13/1, 84-200 Wejherowo KRS: 0000685625, REGON: 367718279 NIP: 588-242-99-07 http://www.pgconstruction.pl		nazwa obiektu BUDYNEK MIESZKALNY JEDNORODZINNY O DWÓCH LOKALACH MIESZKALNYCH	
inwestor Kunik Invest Sp. z o. o.		adres obiektu Bolszewo, gm. Wejherowo, Dz. Nr 601/4	
tytuł MAPA INFORMACYJNA		branża inwentaryzacja	
projektant mgr inż. Przemysław Hinc		nr upr. POM/0001/PWBKb/18	
data 01.2025		skala 1:500	
stadium inwentaryzacja		nr rys. 1.2.1.	
		str. 6	

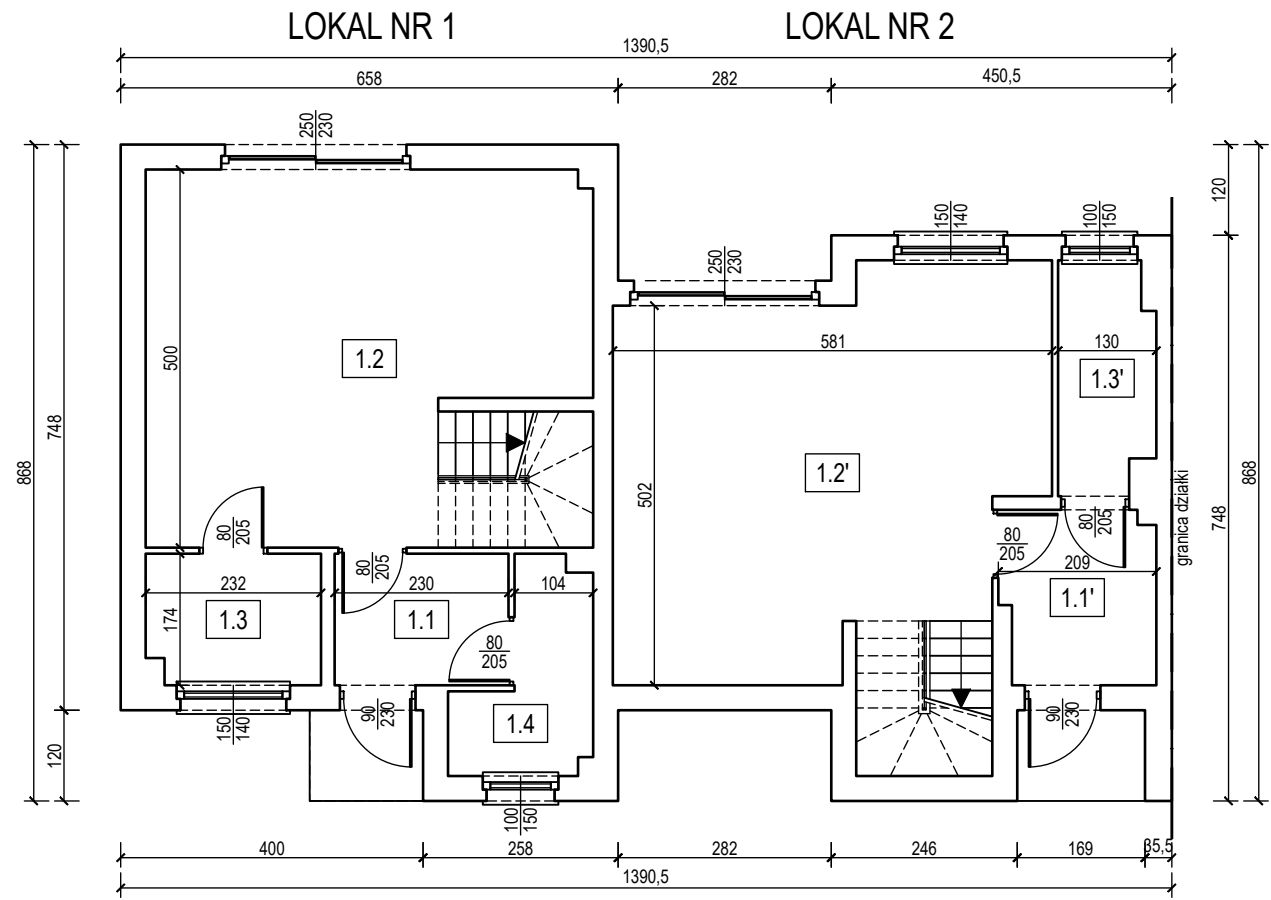

RZUT PARTERU				
skala 1:100				
ZESTAWIENIE POMIESZCZEŃ - LOKAL NR 1				
Nr pom.	Nazwa pomieczczenia	Posadzka	Pow. podłogi	Pow. użytkowa
1.1	Wiatrołap	plytki ceramiczne	3,88 m²	3,88 m²
1.2	Pokój dzienny	plytki ceramiczne	25,16 m²	25,16 m²
1.3	Kuchnia	plytki ceramiczne	3,83 m²	3,83 m²
1.4	WC	plytki ceramiczne	3,76 m²	3,76 m²
Suma powierzchni:			36,63 m²	36,63 m²
ZESTAWIENIE POMIESZCZEŃ - LOKAL NR 2				
Nr pom.	Nazwa pomieczczenia	Posadzka	Pow. podłogi	Pow. użytkowa
1.1'	Wiatrołap	plytki ceramiczne	4,48 m²	4,48 m²
1.2'	Pokój dzienny z aneksem	plytki ceramiczne	26,72 m²	26,72 m²
1.3'	WC	plytki ceramiczne	3,61 m²	3,61 m²
Suma powierzchni:			34,81 m²	34,81 m²

nazwa obiektu		BUDYNEK MIESZKALNY JEDNORODZINNY O DWÓCH LOKALACH MIESZKALNYCH		
adres obiektu		Bolszewo, gm. Wejherowo, Dz. Nr 601/4		
branża		inwentaryzacja		
nr upr.		POM/0001/PWBKb/18		
podpis				
nr rys.		1.2.2.		
str.		7		
data		01.2025		
skala		1:100		
inwentaryzacja				

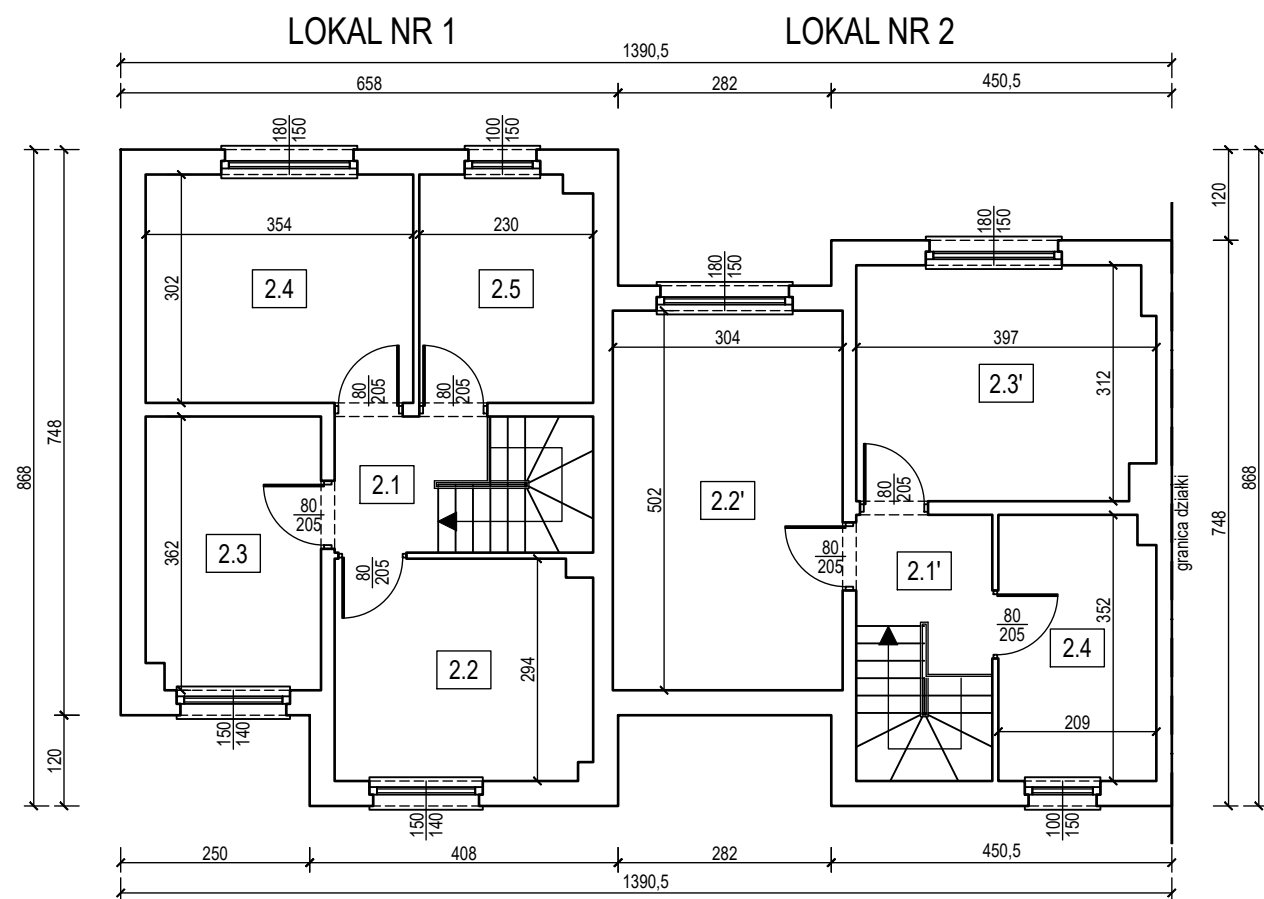

RZUT PIĘTRA

skala 1:100

ZESTAWIENIE POMIESZCZEŃ - LOKAL NR 1

Nr pom.	Nazwa pomieczczenia	Posadzka	Pow. podłogi	Pow. użytkowa
2.1	Przedpokój + schody	panele podłogowe	6,63 m²	3,02 m²
2.2	Pokój	panele podłogowe	9,72 m²	9,72 m²
2.3	Pokój	panele podłogowe	8,13 m²	8,13 m²
2.4	Pokój	panele podłogowe	10,49 m²	10,49 m²
2.5	Łazienka	płytki ceramiczne	6,69 m²	6,69 m²
Suma powierzchni:			41,66 m²	38,05 m²

ZESTAWIENIE POMIESZCZEŃ - LOKAL NR 2

Nr pom.	Nazwa pomieczczenia	Posadzka	Pow. podłogi	Pow. użytkowa
2.1'	Przedpokój + schody	panele podłogowe	6,79 m²	3,19 m²
2.2'	Pokój	panele podłogowe	15,02 m²	15,02 m²
2.3'	Pokój	panele podłogowe	11,86 m²	11,86 m²
2.4'	Łazienka	płytki ceramiczne	7,09 m²	7,09 m²
Suma powierzchni:			40,76 m²	37,16 m²

UWAGI:

1. Wymiary na rysunku podano w centymetrach.

 ul. Św. Jana 13/1, 64-200 Wejherowo KRS: 0000685625, REGON: 367718279 NIP: 588-242-99-07 http://www.pgconstruction.pl		nazwa obiektu BUDYNEK MIESZKALNY JEDNORODZINNY O DWÓCH LOKALACH MIESZKALNYCH		
inwestor Kunik Invest Sp. z o. o.		adres obiektu Bolszewo, gm. Wejherowo, Dz. Nr 601/4		
tytuł RZUT PIĘTRA			branża inwentaryzacja	
projektant mgr inż. Przemysław Hinc		nr upr. POM/0001/PWBKb/18	podpis	
data 01.2025	skala 1:100	stadium inwentaryzacja	nr rys. 1.2.3.	str. 8